



A'-A'

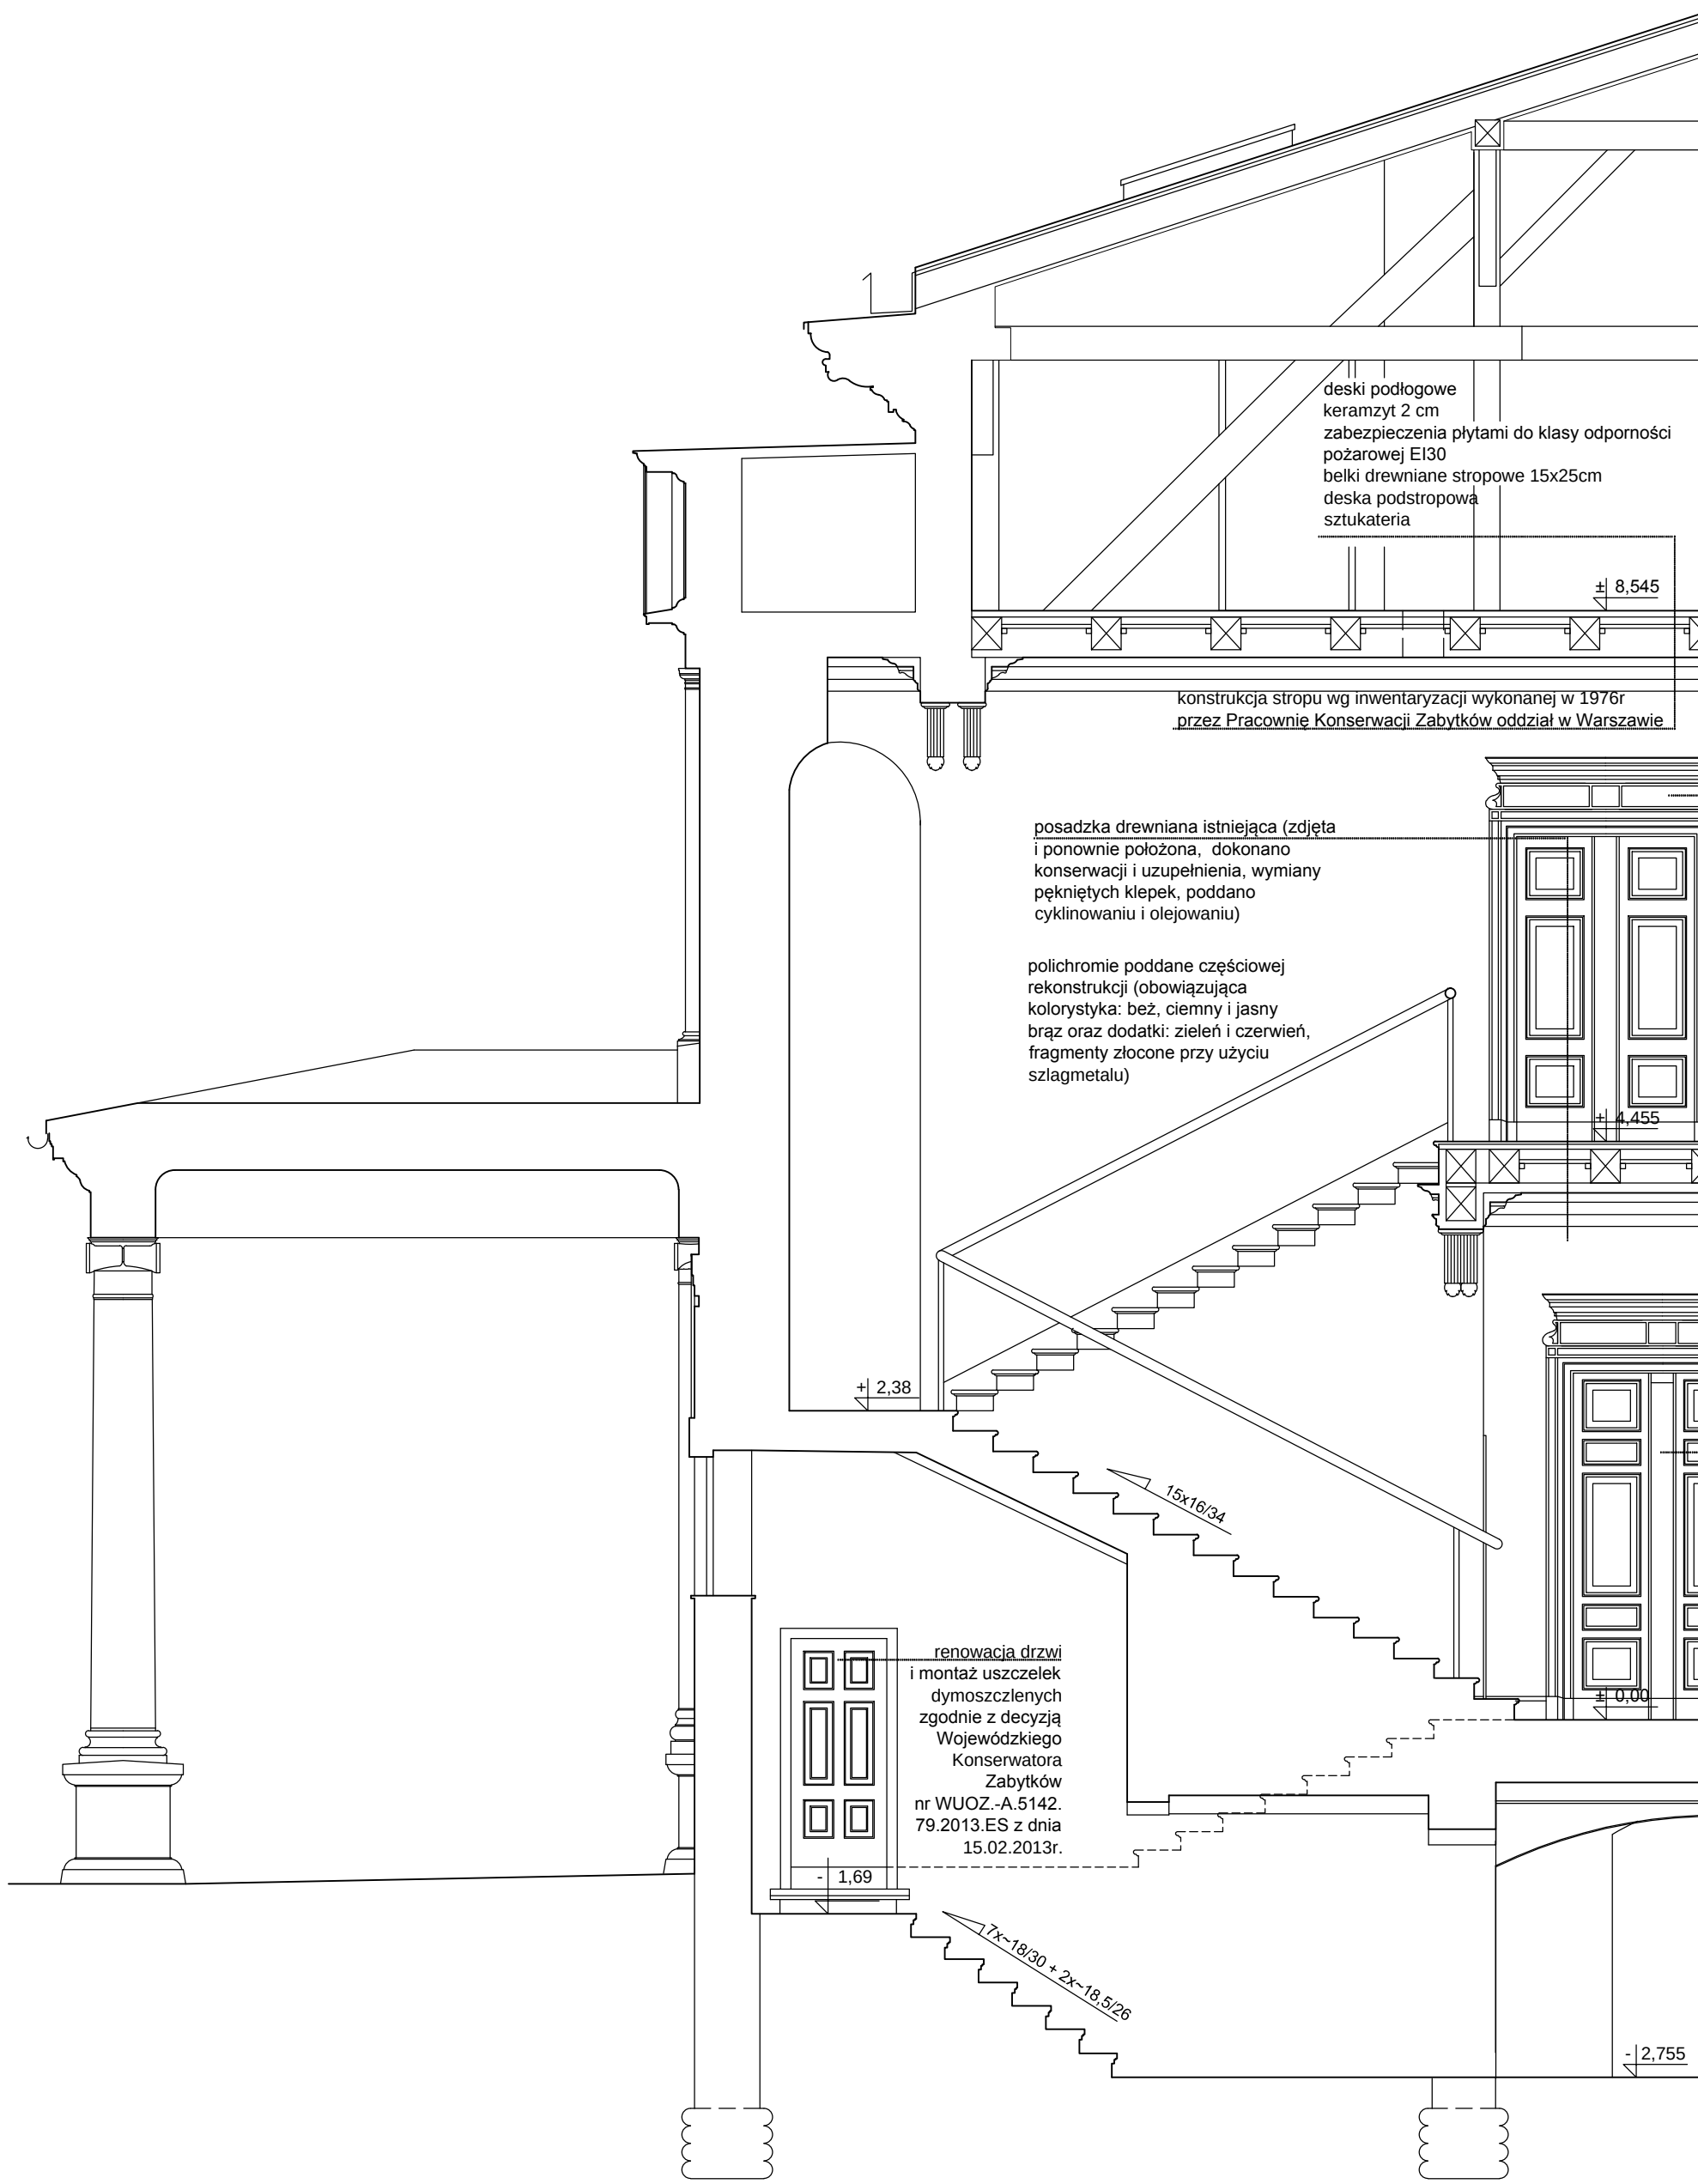

A-A

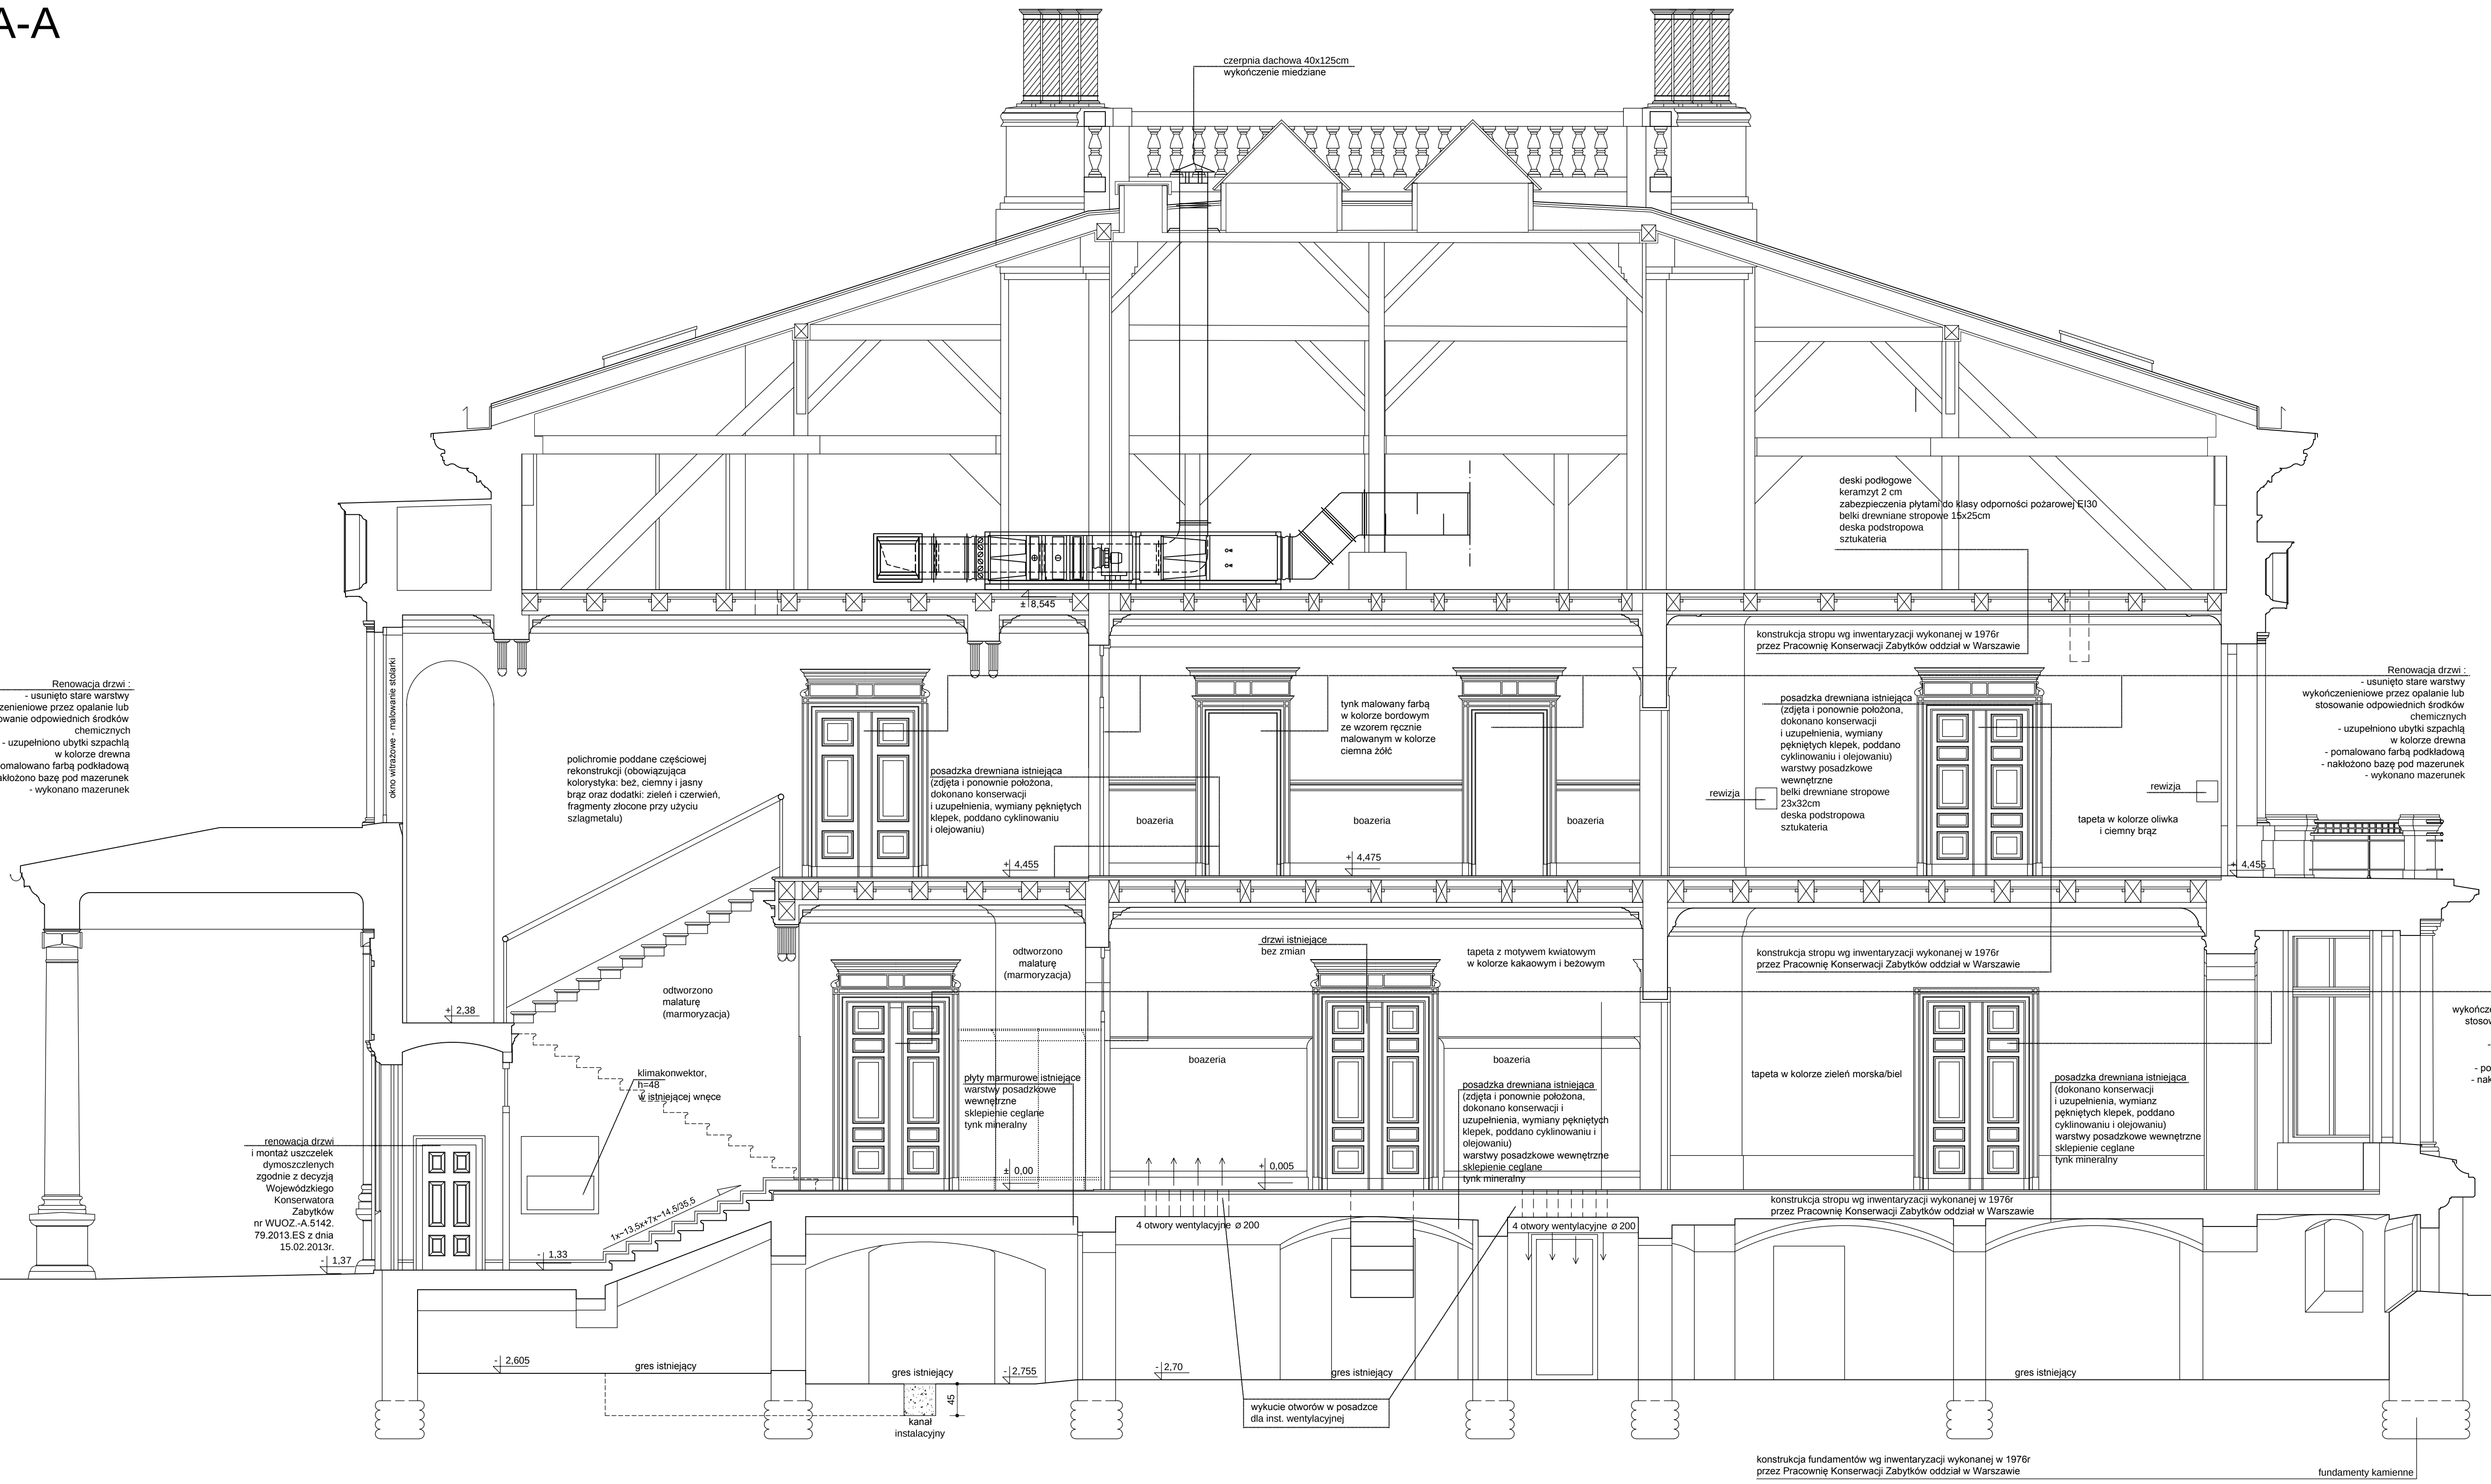

- UWAGA:
1. Renowacja fasady: uzupełniono brakujące fragmenty pomalowano i częściowo połączono za pomocą szpatełki.
 2. Dokonano renowacji i uzupełnienia istniejącej stolarki okiennej i drzwiowej zewnętrznej.
 3. Istniejące rampy wewnętrzne poddano renowacji.
 4. Poddano renowacji istniejące żaluzje w salach ekspozycyjnych.
 5. W części ekspozycyjnej dokonano pełnej konserwacji oraz częściowej renowacji pokłonirowania na sufłach i łeśkach.
 6. Fasadę konserwarską zgodnie z Programem Konserwatorskim.

elementy wybudowane
elementy wyburzane

RESTAURO SP. Z O.O. UL. ŁAZIENNA 4, 87-100 TORUŃ	
INWESTOR: MUZEUM SZTUKI W ŁODZI UL. WILCZOKRĘCKO 36, 90-734 ŁÓDŹ	
OBJEKT: BUDYNEK NR 1, 1a.	
ADRES PROJEKTU: UL. PRZEDZIOŁNA 72, 90-338 ŁÓDŹ	
TYTUŁ RYS.: PROJEKT A.A. A.A.	STADIUM: P. POWYKONAWCZY
WYKONAŁ: mgr inż. arch. HANNA JUNG MIOŁAJSKA mgr inż. arch. PIOTR JASZCZAK mgr inż. arch. ALEKSANDRA SZADKOWSKA WYKONAŁ: mgr inż. arch. AGATA BOGUSZYŃ mgr inż. arch. KONWIG WOJCIK	NR UPN: BUD.ST.13688 DATA KONWERSJI: 201909 NR UPN: 5681016 NR UPN: 5681016 NR UPN: 5681016
SKALA: 1:50	BRANŻA: ARCH. KONSTR. 03.2013 ten rys. awn. 3