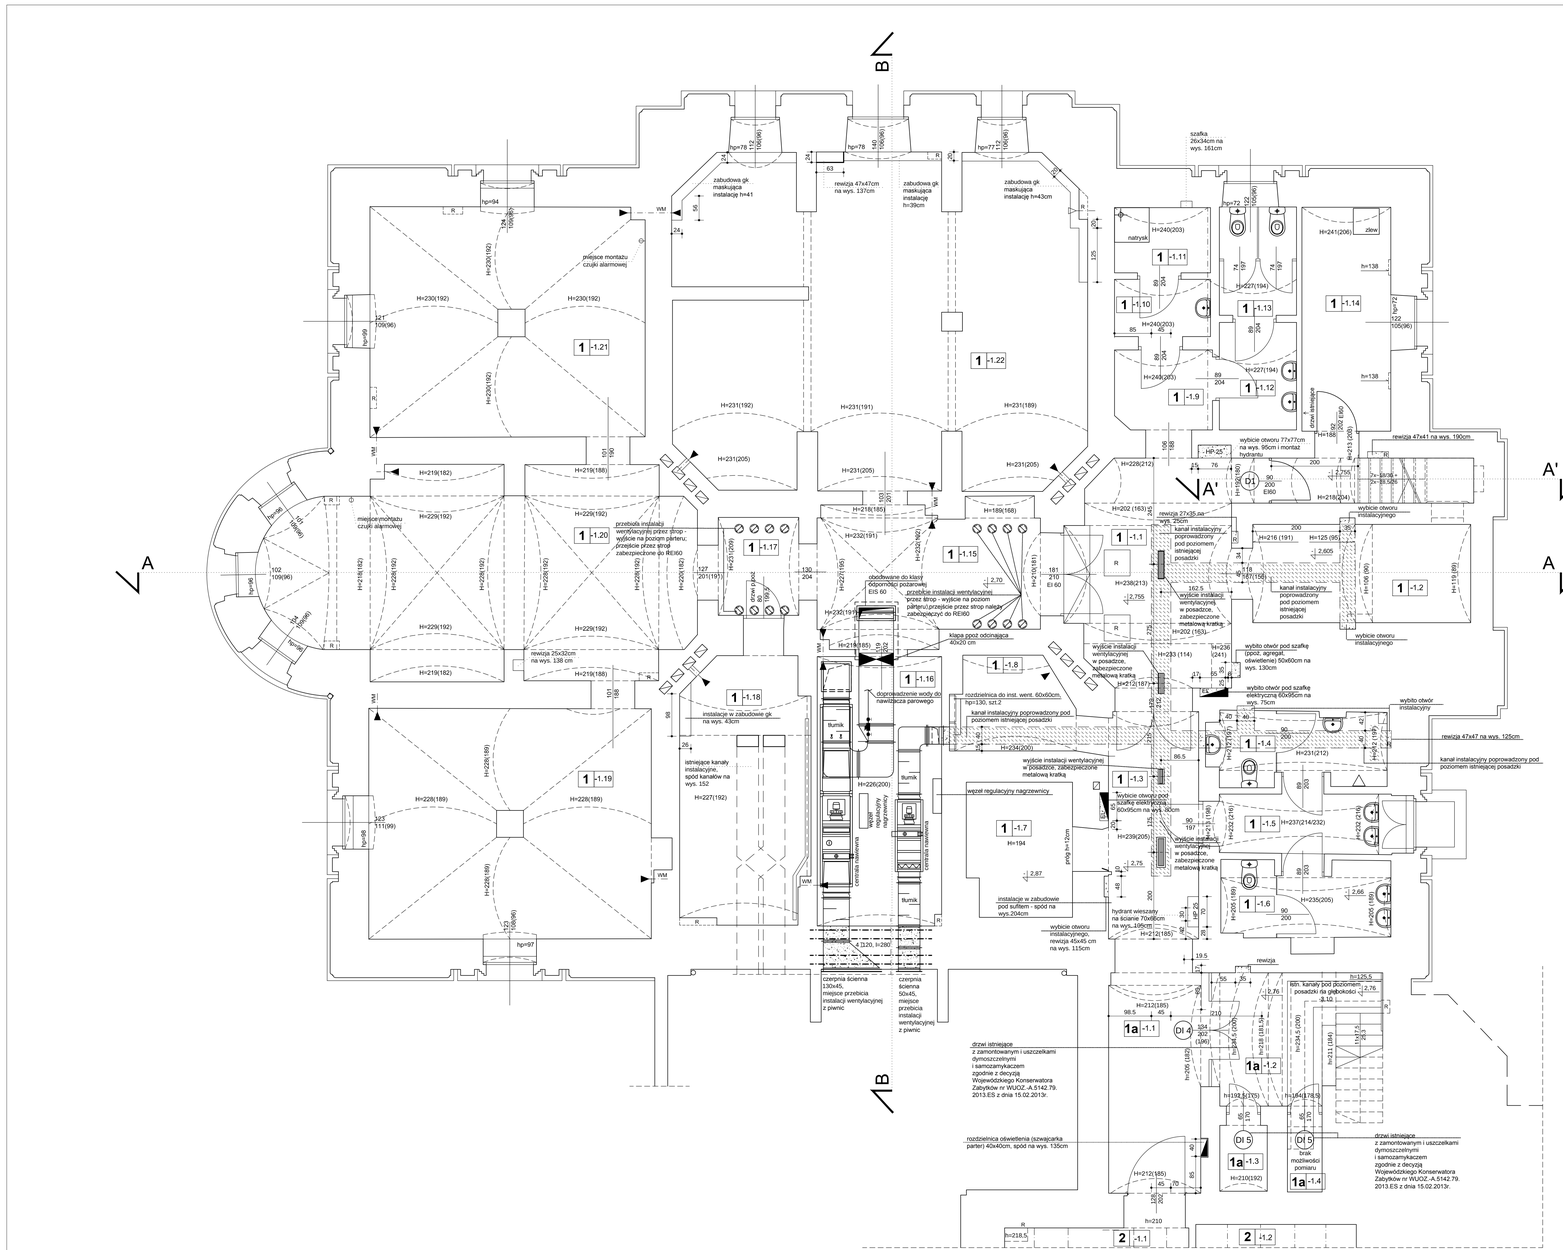

BUDYNEK NR 1		
NR POM.:		WYKOŃCZENIE:
-1.1 KOMUNIKACJA 22,24m2	POSADZKI:	GRES ISTNIEJĄCY
	ŚCIANY:	MALOWANE FARBĄ NA BIAŁO
	SUFITY:	MALOWANE FARBĄ NA BIAŁO
-1.2 POW. POD SCHODAMI 0,31m2	POSADZKI:	GRES ISTNIEJĄCY
	ŚCIANY:	MALOWANE FARBĄ NA BIAŁO
	SUFITY:	MALOWANE FARBĄ NA BIAŁO
-1.3 KOMUNIKACJA 10,90m2	POSADZKI:	GRES ISTNIEJĄCY
	ŚCIANY:	MALOWANE FARBĄ NA BIAŁO
	SUFITY:	MALOWANE FARBĄ NA BIAŁO
-1.4 WC MĘSKIE 6,57m2	POSADZKI:	GRES ISTNIEJĄCY
	ŚCIANY:	PŁYTKI ŚCIENNE ISTNIEJĄCE
	SUFITY:	MALOWANE FARBĄ NA BIAŁO
-1.5 PRZEDSIONEK 5,85m2	POSADZKI:	GRES ISTNIEJĄCY
	ŚCIANY:	PŁYTKI ŚCIENNE ISTNIEJĄCE
	SUFITY:	MALOWANE FARBĄ NA BIAŁO
-1.6 WC DAMSKIE 6,65m2	POSADZKI:	GRES ISTNIEJĄCY
	ŚCIANY:	PŁYTKI ŚCIENNE ISTNIEJĄCE
	SUFITY:	MALOWANE FARBĄ NA BIAŁO
-1.7 SKARBIEC 7,37m2	POSADZKI:	METALOWA ISTNIEJĄCA
	ŚCIANY:	DESKI DREWNIANE MALOWANE W KOLORZE GRAFITOWYM - ISTNIEJĄCE
	SUFITY:	DESKI DREWNIANE MALOWANE W KOLORZE GRAFITOWYM - ISTNIEJĄCE
-1.8 SZATNIA 5,71m2	POSADZKI:	GRES ISTNIEJĄCY
	ŚCIANY:	MALOWANE NA ŻÓŁTO-ISTNIEJĄCE
	SUFITY:	MALOWANE FARBĄ NA BIAŁO
-1.9 PRZEDSIONEK 4,10m2	POSADZKI:	GRES ISTNIEJĄCY
	ŚCIANY:	MALOWANE FARBĄ NA BIAŁO
	SUFITY:	MALOWANE FARBĄ NA BIAŁO
-1.10 PRZEDSIONEK ŁAZIENKI 4,90m2	POSADZKI:	GRES ISTNIEJĄCY
	ŚCIANY:	PŁYTKI ŚCIENNE ISTNIEJĄCE
	SUFITY:	MALOWANE FARBĄ NA BIAŁO
-1.11 ŁAZIENKA PRYSZNIC SR 3,33m2	POSADZKI:	GRES ISTNIEJĄCY
	ŚCIANY:	PŁYTKI ŚCIENNE ISTNIEJĄCE
	SUFITY:	MALOWANE FARBĄ NA BIAŁO
-1.12 PRZEDSIONEK WC 4,41m2	POSADZKI:	GRES ISTNIEJĄCY
	ŚCIANY:	PŁYTKI ŚCIENNE ISTNIEJĄCE
	SUFITY:	MALOWANE FARBĄ NA BIAŁO
-1.13 WC 4,45m2	POSADZKI:	GRES ISTNIEJĄCY
	ŚCIANY:	PŁYTKI ŚCIENNE ISTNIEJĄCE
	SUFITY:	MALOWANE FARBĄ NA BIAŁO
-1.14 POKÓJ SOCJALNY 10,59m2	POSADZKI:	GRES ISTNIEJĄCY
	ŚCIANY:	MALOWANE FARBĄ NA BIAŁO / KOŁNIERZ Z PŁYTEK
	SUFITY:	MALOWANE FARBĄ NA BIAŁO
-1.15 KOMUNIKACJA 16,06m2	POSADZKI:	GRES ISTNIEJĄCY
	ŚCIANY:	MALOWANE FARBĄ NA KREMOWO
	SUFITY:	MALOWANE FARBĄ NA KREMOWO
-1.16 PODEST (PLATFORMA) 17,82m2	POSADZKI:	GRES ISTNIEJĄCY
	ŚCIANY:	MALOWANE FARBĄ NA KREMOWO
	SUFITY:	MALOWANE FARBĄ NA KREMOWO
-1.17 PRZEDSIONEK 4,20m2	POSADZKI:	GRES ISTNIEJĄCY
	ŚCIANY:	MALOWANE FARBĄ NA KREMOWO
	SUFITY:	MALOWANE FARBĄ NA KREMOWO
-1.18 PODEST (PLATFORMA) 17,77m2	POSADZKI:	GRES ISTNIEJĄCY
	ŚCIANY:	MALOWANE FARBĄ NA KREMOWO
	SUFITY:	MALOWANE FARBĄ NA KREMOWO
-1.19 MAGAZYN 34,70m2	POSADZKI:	GRES ISTNIEJĄCY
	ŚCIANY:	MALOWANE FARBĄ NA KREMOWO
	SUFITY:	MALOWANE FARBĄ NA KREMOWO
-1.20 MAGAZYN 43,65m2	POSADZKI:	GRES ISTNIEJĄCY
	ŚCIANY:	MALOWANE FARBĄ NA KREMOWO
	SUFITY:	MALOWANE FARBĄ NA KREMOWO
-1.21 MAGAZYN 33,65m2	POSADZKI:	GRES ISTNIEJĄCY
	ŚCIANY:	MALOWANE FARBĄ NA KREMOWO
	SUFITY:	MALOWANE FARBĄ NA KREMOWO
-1.22 MAGAZYN 69,09m2	POSADZKI:	GRES ISTNIEJĄCY
	ŚCIANY:	MALOWANE FARBĄ NA KREMOWO
	SUFITY:	MALOWANE FARBĄ NA KREMOWO

BUDYNEK NR 1a		
NR POM.:		WYKOŃCZENIE:
-1.1 ŁĄCZNIK 11,29m2	POSADZKI:	GRES ISTNIEJĄCY
	ŚCIANY:	MALOWANE FARBĄ BIAŁĄ/SZARĄ
	SUFITY:	MALOWANE FARBĄ NA BIAŁO
-1.2 KLATKA SCHODOWA	wg rzutu parteru budynków nr 2, 2a i 3	
-1.3 POM. GOSPODARCZE	wg rzutu parteru budynków nr 2, 2a i 3	
-1.4 POM. GOSPODARCZE	wg rzutu parteru budynków nr 2, 2a i 3	

BUDYNEK NR 2	
-1.1 SZATNIA	wg rzutu parteru budynków nr 2, 2a i 3
-1.2 WĘZEŁ CO	wg rzutu parteru budynków nr 2, 2a i 3

POWIERZCHNIE POMIESZCZEŃ ISTNIEJĄCE NIE ULEGŁY ZMIANIE

UWAGA:
1. przekroje kanałów wentylacyjnych na podstawie inwentaryzacji wykonanej w roku 1976 przez Pracownię Konserwacji Zabytków oddział w Warszawie oraz protokołu Zakładu Kominiarskiego Jarosław Fałtrzyk z okresowej kontroli przewodów kominowych dymowych, spalinowych i wentylacyjnych nr 43/2011 z 31.05.2011
2. Wykonano renowacje i uszczelnienie istniejącej stolarki okiennej i drzwiowej zewnętrznej.
3. Wykonano renowacje parapetów wewnętrznych istniejących.
4. W miejscu wykonywania kanału podposadzkowego zostały zdjęte istniejące płytki podłogowe, zabezpieczone i położone na nowo (układ na wzór istniejącego).
5. Prace konserwatorskie zgodnie z Programem Konserwatorskim.
6. Zabezpieczenie belek stalowych stropów w piwnicy do REI60.

elementy wybudowane
elementy wyburzane

RESTAURO SP. Z O.O.
UL. ŁAZIENNA 4, 87-100 TORUŃ

INWESTOR: MUZEUM SZTUKI W ŁODZI
UL. WIĘCKOWSKIEGO 36, 90-734 ŁÓDŹ

OBIEKT: BUDYNEK NR 1, 1a.

ADRES PROJEKTU: UL. PRZĘDZALNIANA 72, 90-338 ŁÓDŹ

TYTUŁ RYS.: RZUT PIWNIC	STADIUM: P.POWYKONAWCZY
WYKONAŁ: mgr inż. arch. HANNA JUNG MIGDALSKA mgr inż. arch. PIOTR JASZCZAK mgr inż. arch. AGATA BORZYSZKOWSKA WYKONAŁ: inż. bud. JADWIGA WOJCIK	NR UPR. BUD.ST.1.58/85 ZASW. KONSERW. 309/95 NR UPR. 88/01/WŁ NR UPR. -GP.II-8346-242/77 NR DZY - ŁÓD/ŚO/0508/02
SKALA: 1:50	BRANŻA: ARCH.KONSTR. 03.2013 NR RYS. AW1_1